


Schnitt A-A

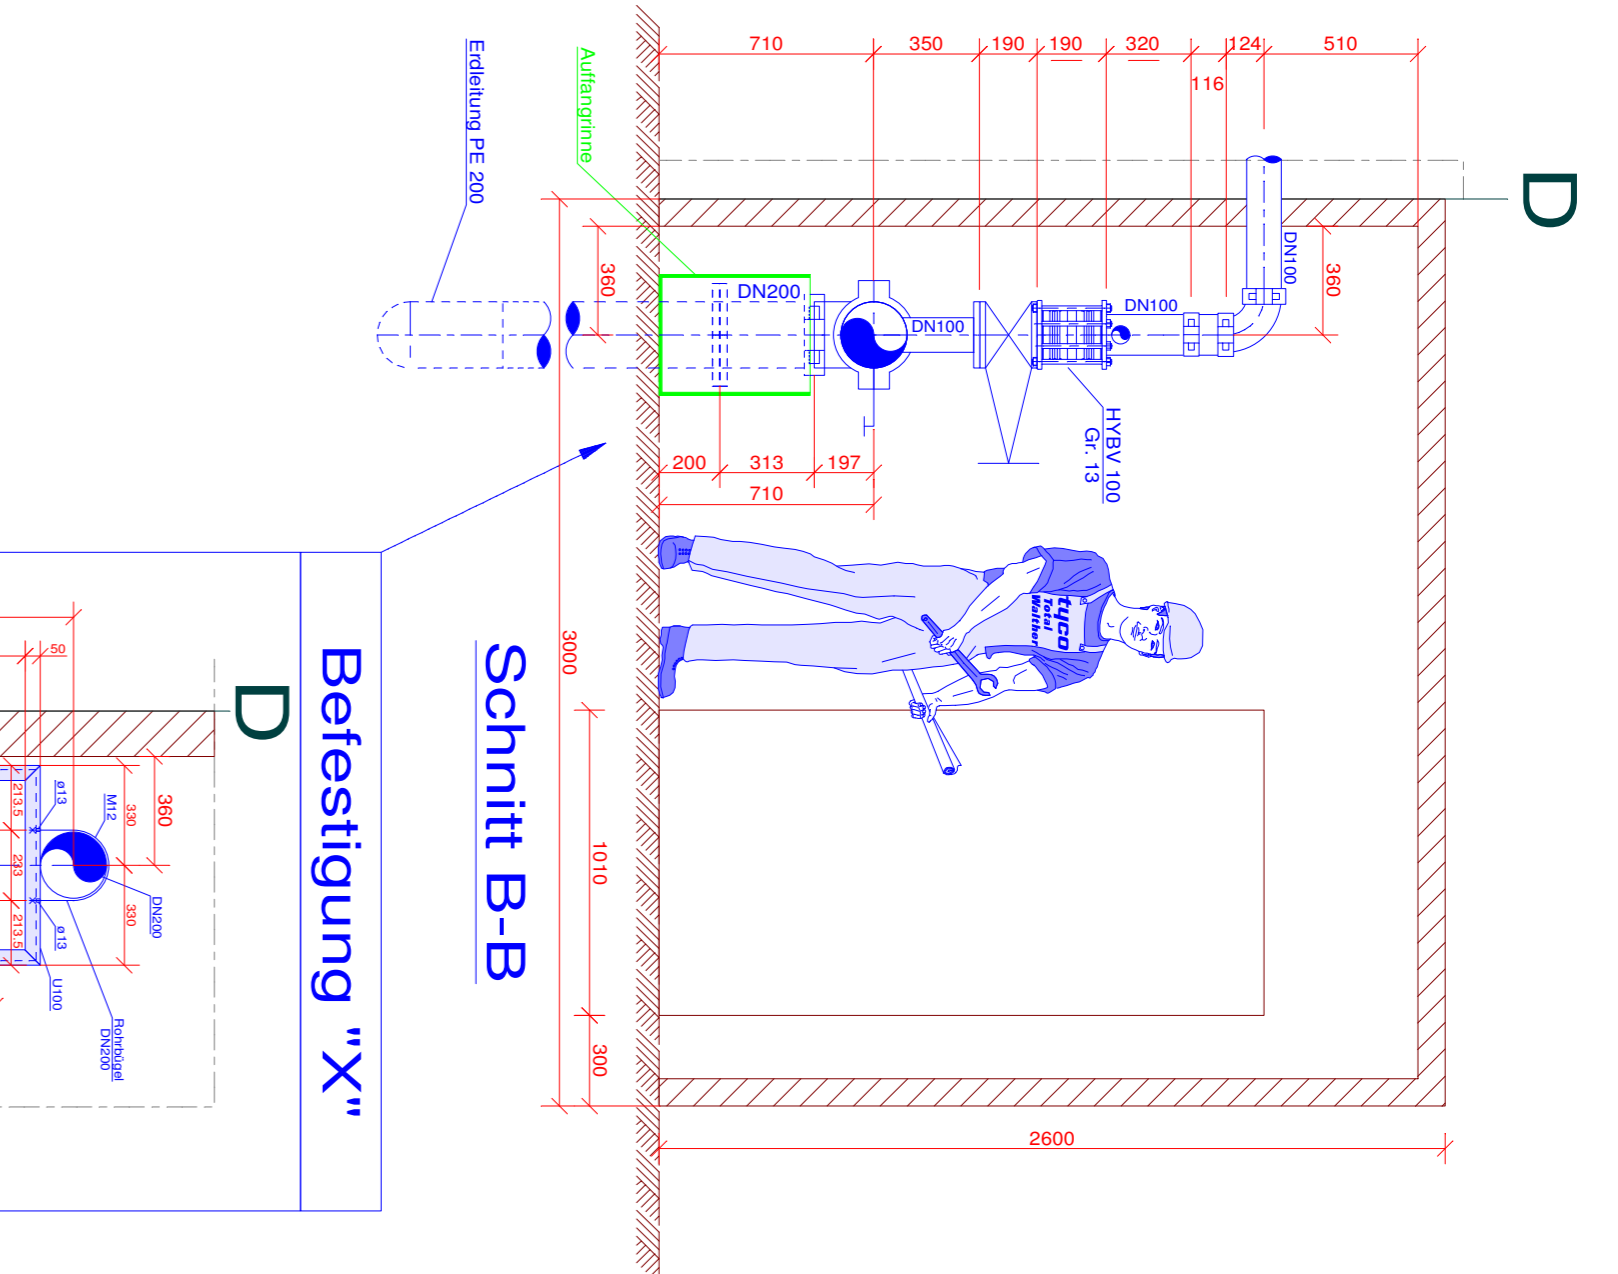

Befestigung "X"

Schnitt B-B

REVISIONSPLAN

Rev. Nr.	Änderung	Datum	Gezeichnet	Geprüft
1				
2				
Unterzentrale Holzlagerhalle

Rev. Nr.	Änderung	Datum	Gezeichnet	Geprüft
1				
2				
3				
