



FOR STØPING SKAL PLASSERING AV
UTSPARINGER KONTROLLERES OG GODKJENNES
AV KVÆRNER ENERGY

BETONGKVALITET: C45
ARMERING: k 500 TE
MILJØKLASSE: NA
OVERDEKKNING:
MOT MARK: 50 mm
MOT MAGERBETONG: 30 mm
MOT INSIDE: 25 mm
FUGER UNDER 1M SKA VANNTETTES
MED VOLCLAY OG INJEKTERINGSSLANGE.
INJEKTERINGSSLANGEN PLASSERES PÅ
INSIDAN.

FØRE 2:A STØPING VID STØPEJØT
MÅ YTAN TVETTES.

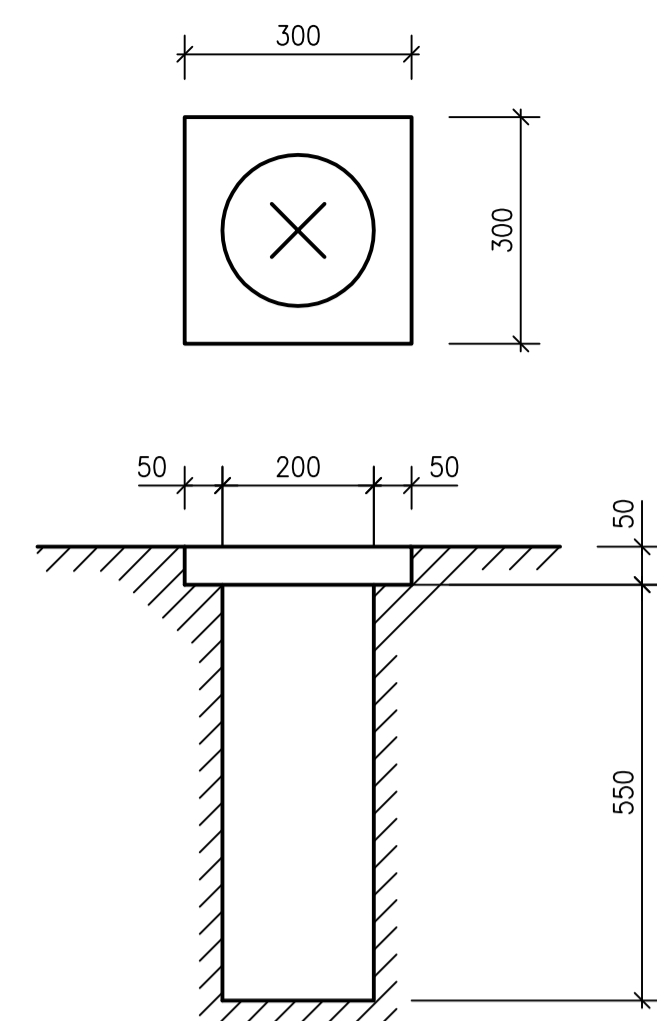

TYPSNITT UTSPARING
SKALA 1:10

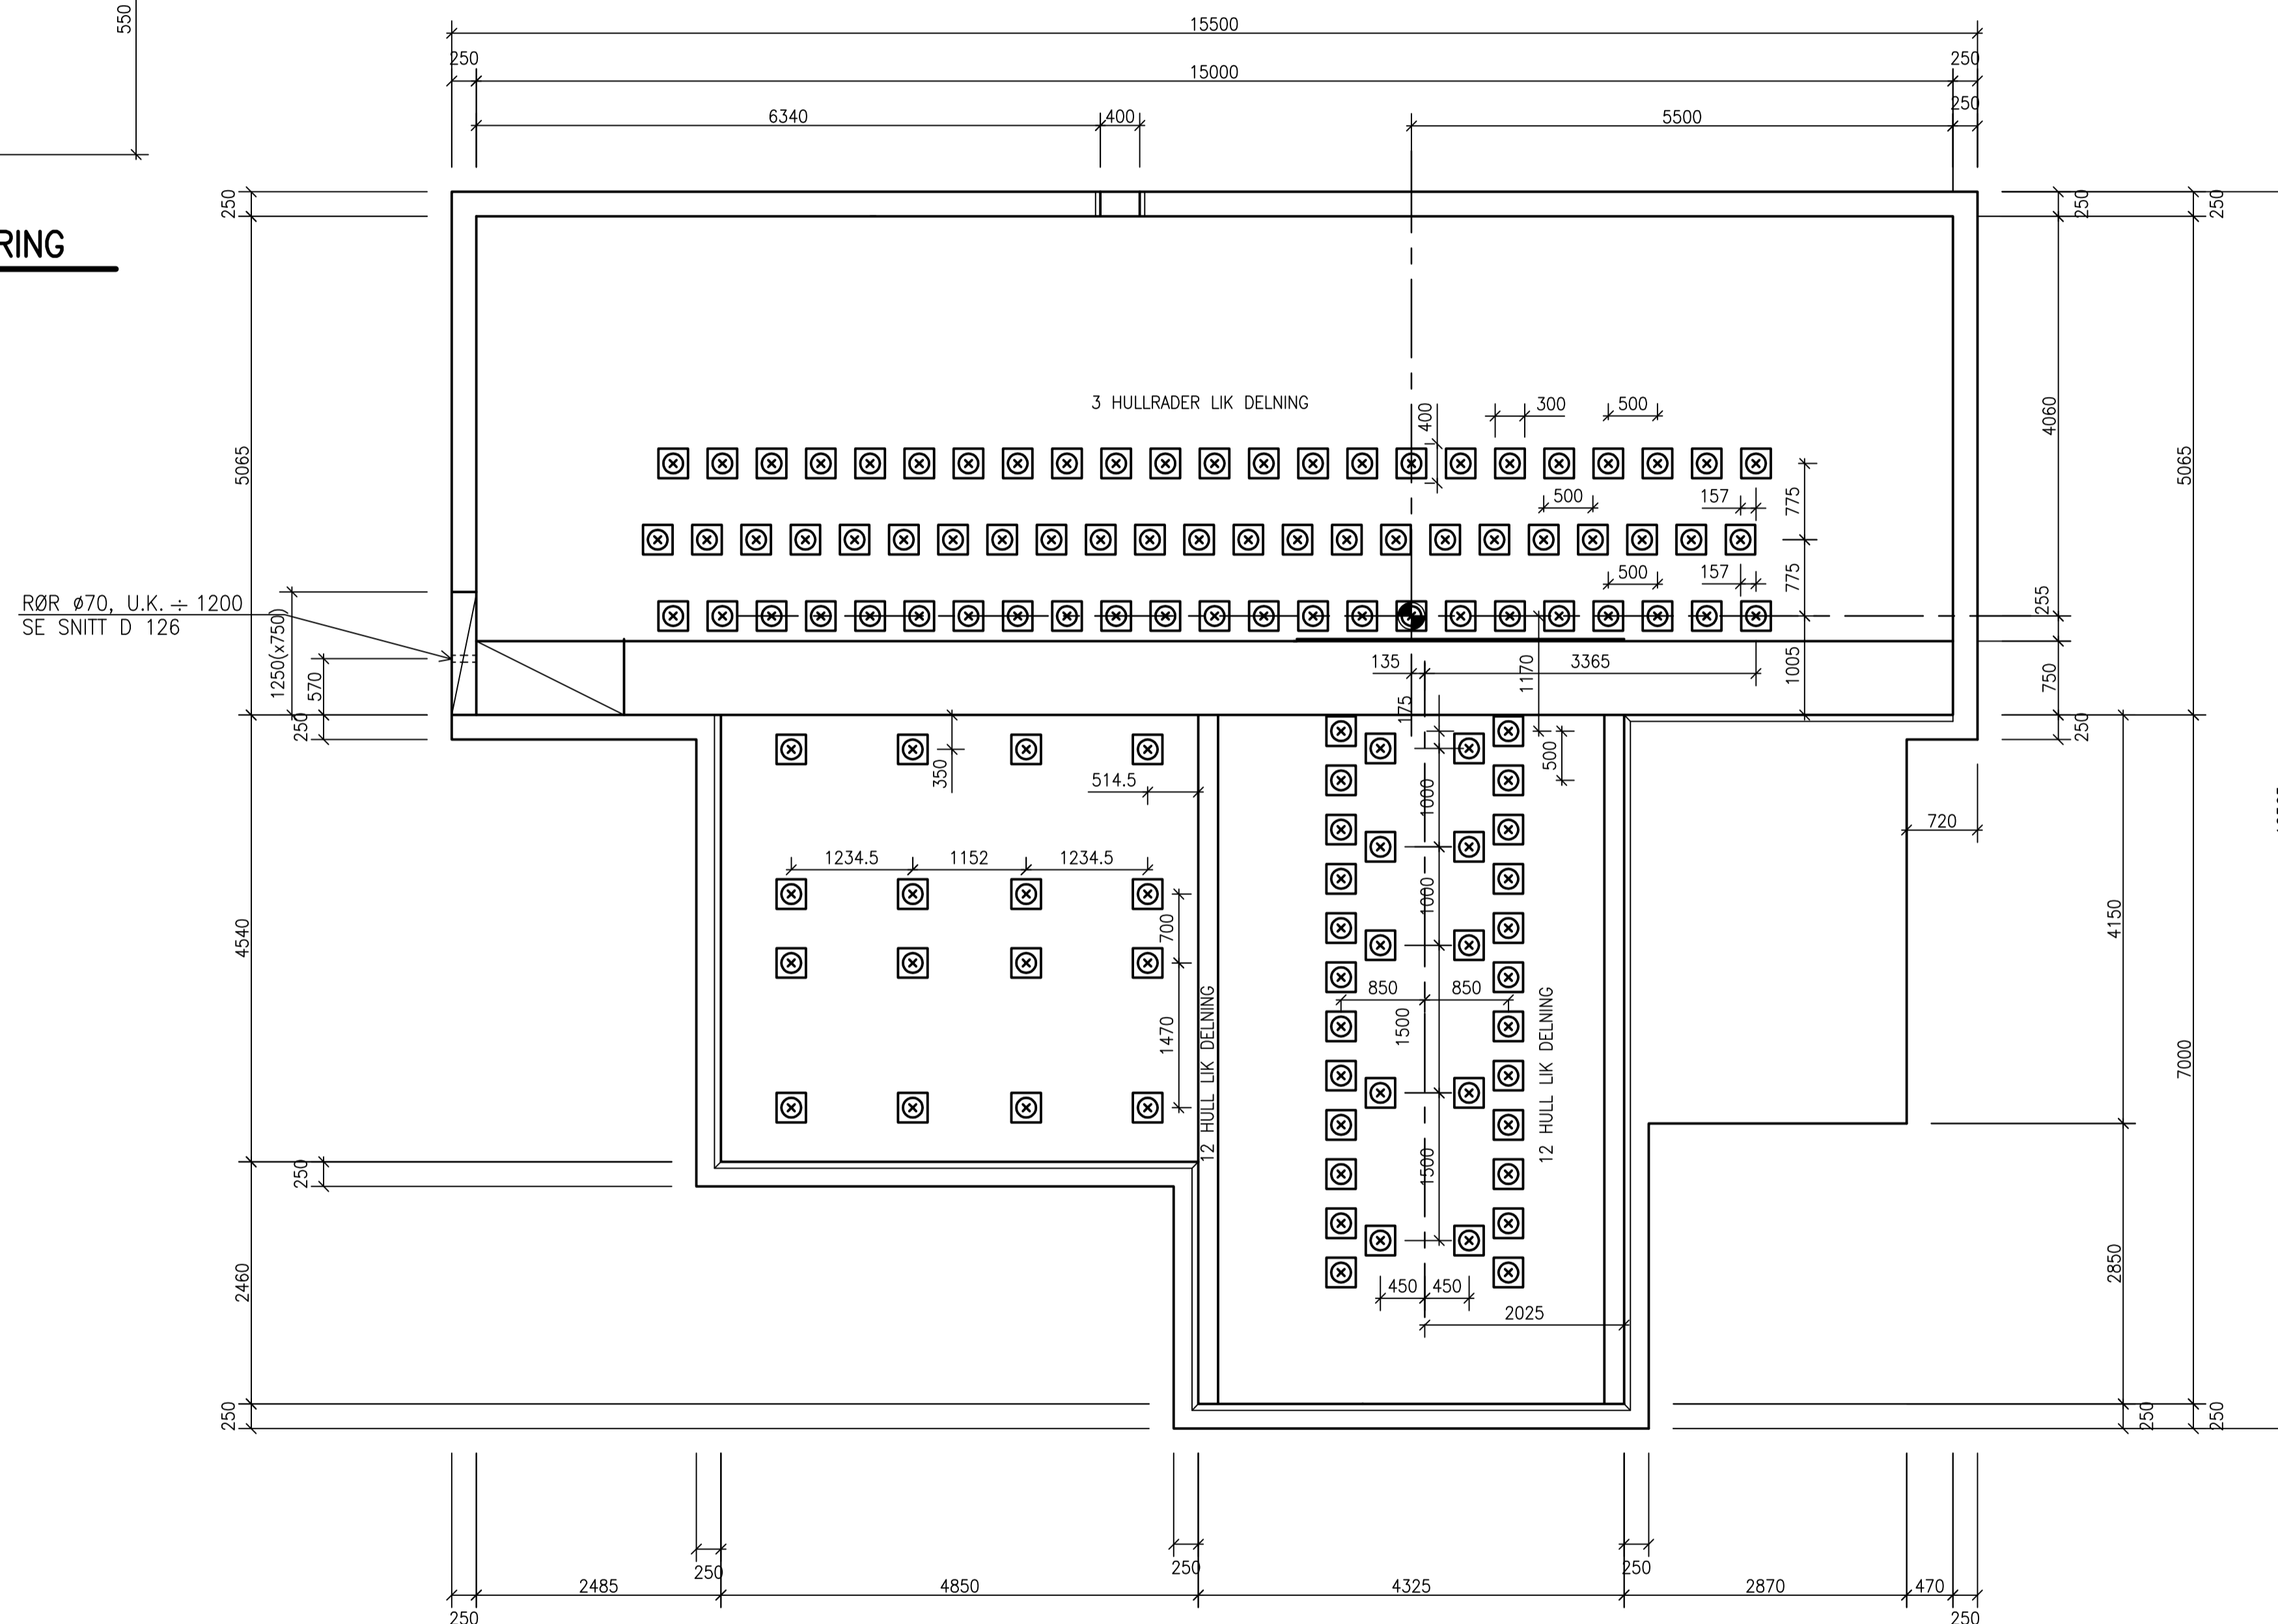

AS BUILT

INDEX	DATO	SIGN	KONTR	TEKST
C	20.10.99	MO		AS BUILT
B	26.08.98	PK		UTFORMING AV HULL ENDRES
A	18.08.98	PK		UTFORMING AV HULL ENDRES

KVÆRNER Energy
PROF. KORTVEI 15, 1324 LYSNER TEL: 22 66 66 66 FAX: 22 66 69 70


ENTREPRENØR

PROSJEKT
**Str 98 - Kværner Energy
Verksted Sørumsand**

ARNE HILL A/S
Bentsebrugt. 13B - 0476 Oslo - Tlf. 22 22 15 55

INNHOLD:
**PLAN, UTSPARINGER
MASKINFUNDAMENT 34**

TEGN STATUS: **ARBEIDSTEGNING** OPPDRAG NR. KONTR.

ETABLERT: 98.08.03 SKALA: 1:50, 1:10 A1 TEGNINGS NR. **M 34-21** INDEX: **C**