


BETONGKVALITET: C45
 ARMERING: k 500 TE
 MILJØKLASSE: NA
 OVERDEKKNING:
 MOT MARK: 50 mm
 MOT MAGERBETONG: 30 mm
 MOT INSIDE: 25 mm

FUGER UNDER 1M SKA VANNTETTES
 MED VOLCLAY OG INJEKTERINGSSLANGE.
 INJEKTERINGSSLANGEN Plasseres på
 INSIDAN.

FØRE 2:A STØPNING VID STØPESJØT
 MÅ YTAN TVETTES.

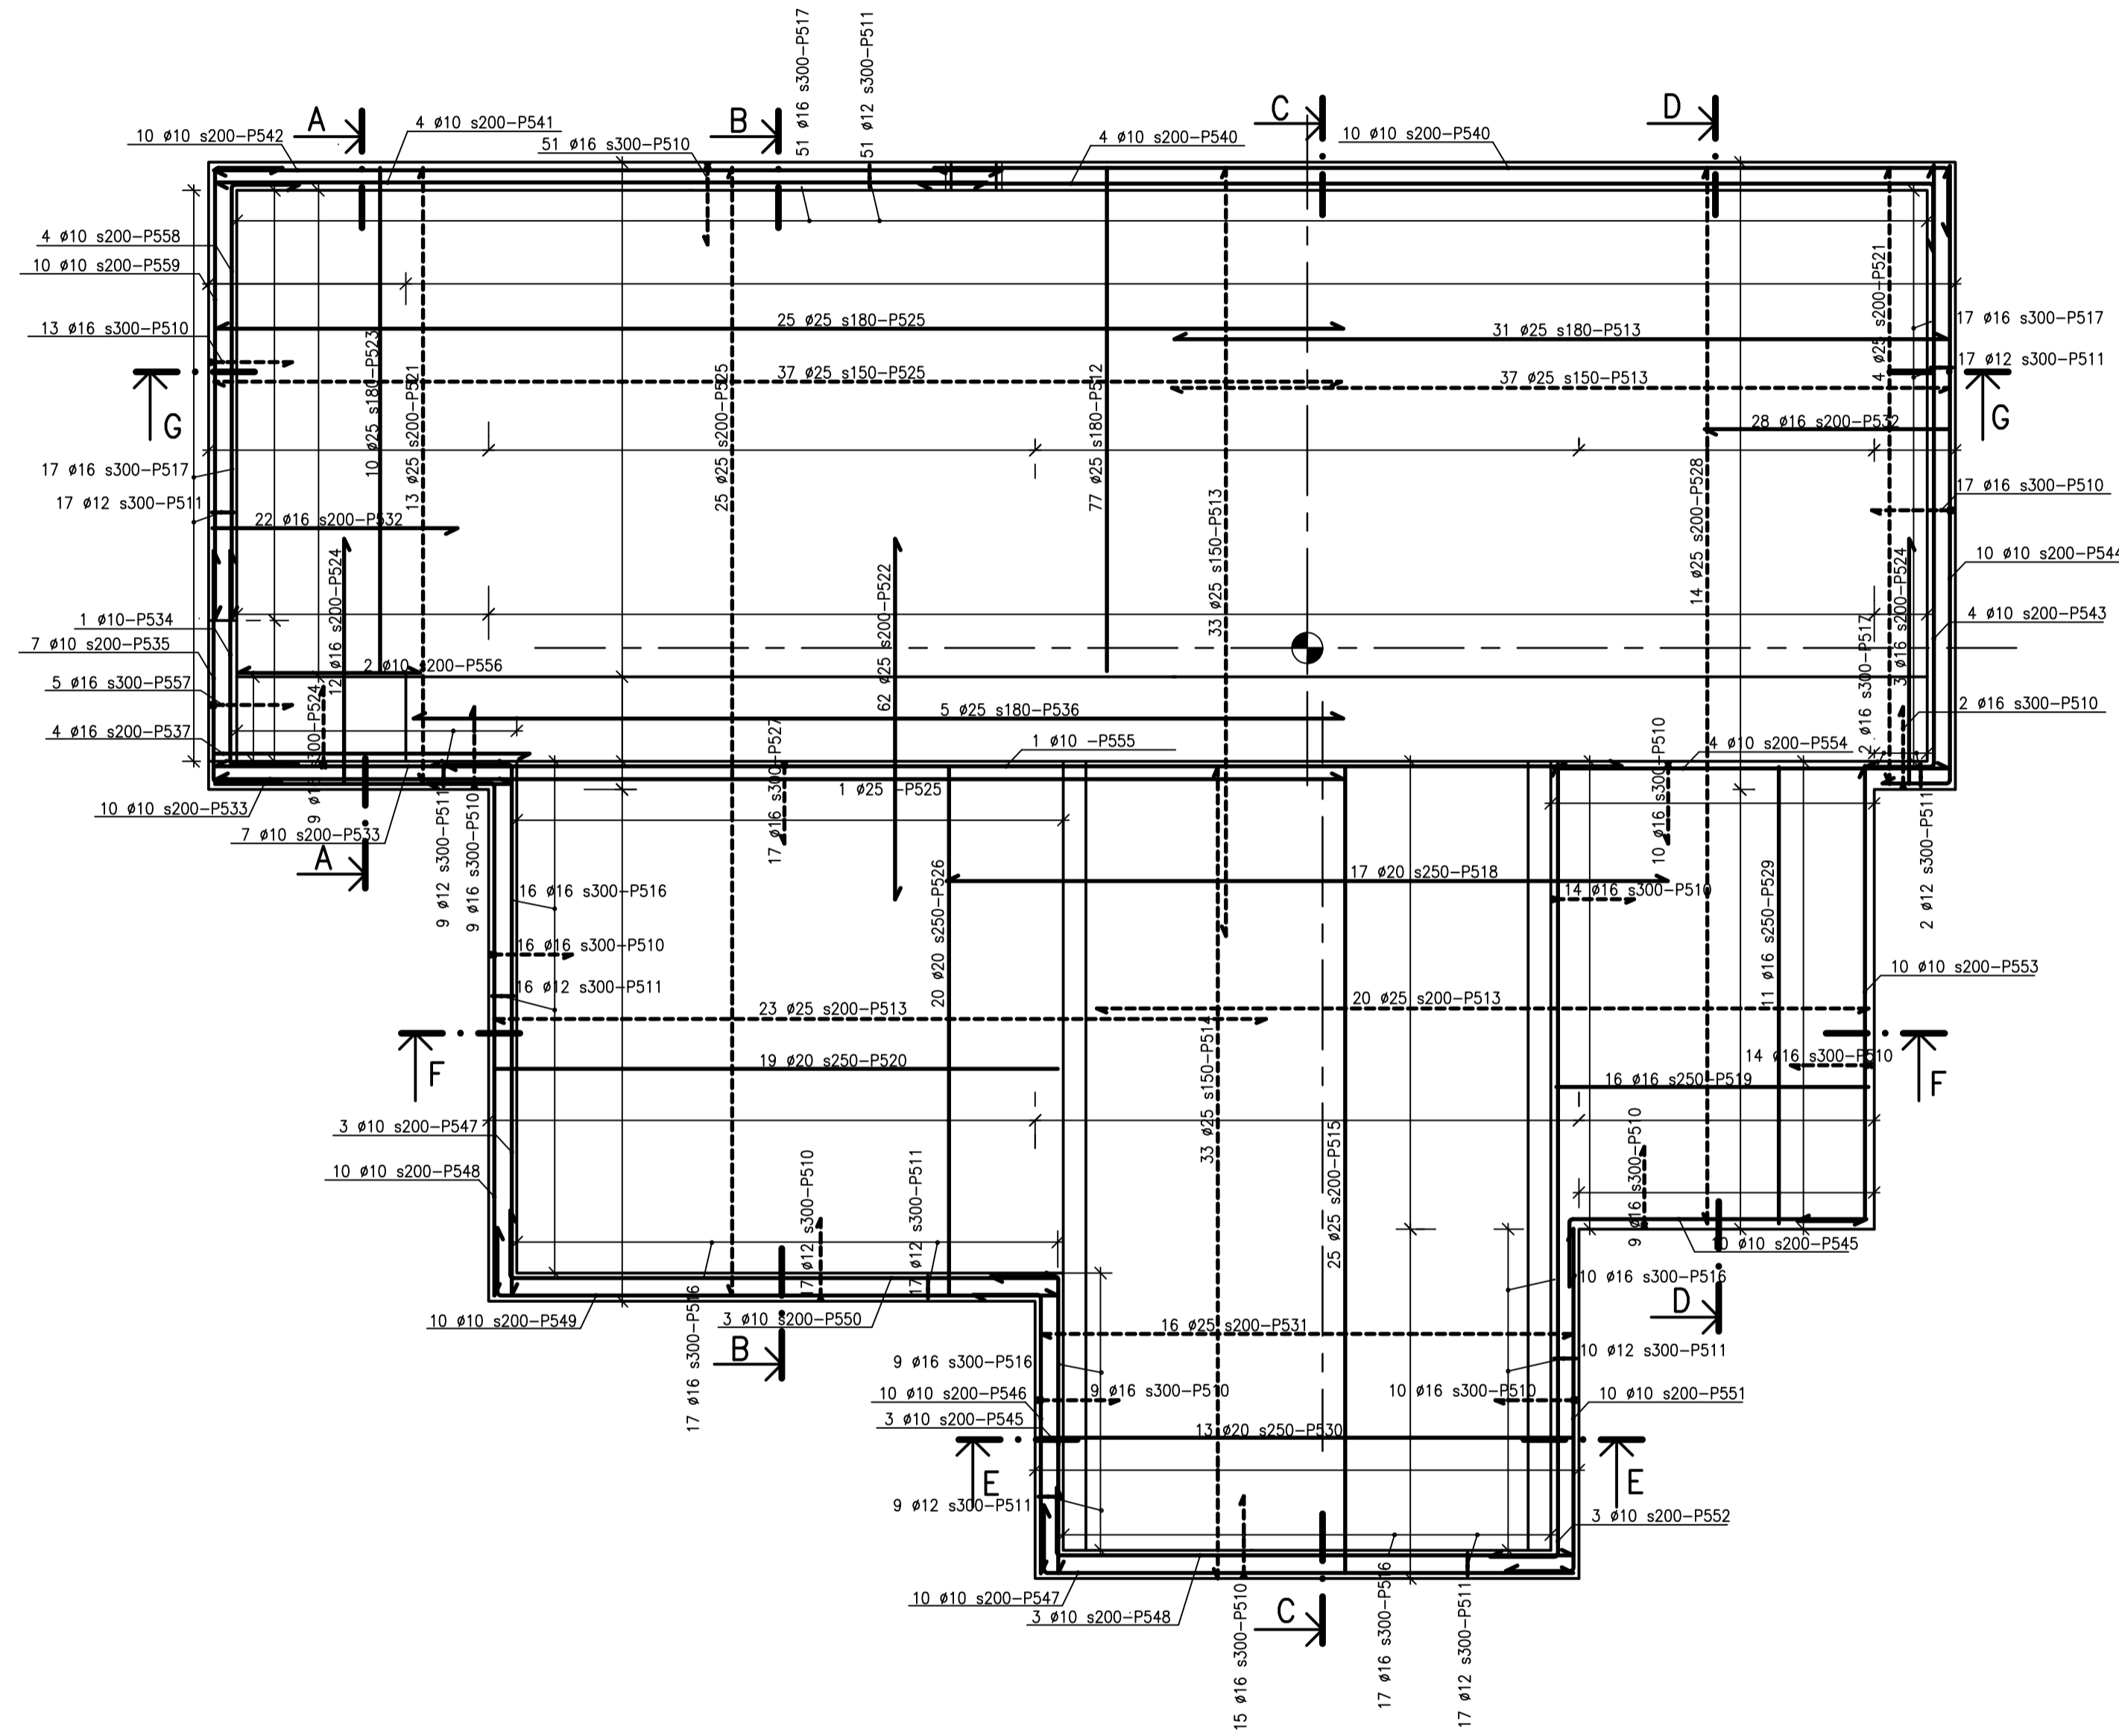

AS BUILT

B	20.10.99	MO	AS BUILT
A	27.08.98	PK	TEXT INØRD

--	--

ENTREPRENØR

PROSJEKT
**Str 98- Kværner Energy
 Verksted Sørumsand**

ARNE HILL A/S
 Bentsebrugt. 13B - 0476 Oslo - Tlf. 22 22 15 55

INNHOLD:
**PLAN: Armering
 MASKINFUNDAMENT 34**

TEGN STATUS: **ARBEIDSTEGNING** OPPDRAG NR. KONTR.

ETABLERT:	SKALA:	TEGNINGS NR.:	INDEX:
98.08.03	1:50 A1	M 34-31	B